Starosta Wielicki
Rynek Górny 2
32-020 Wieliczka
36

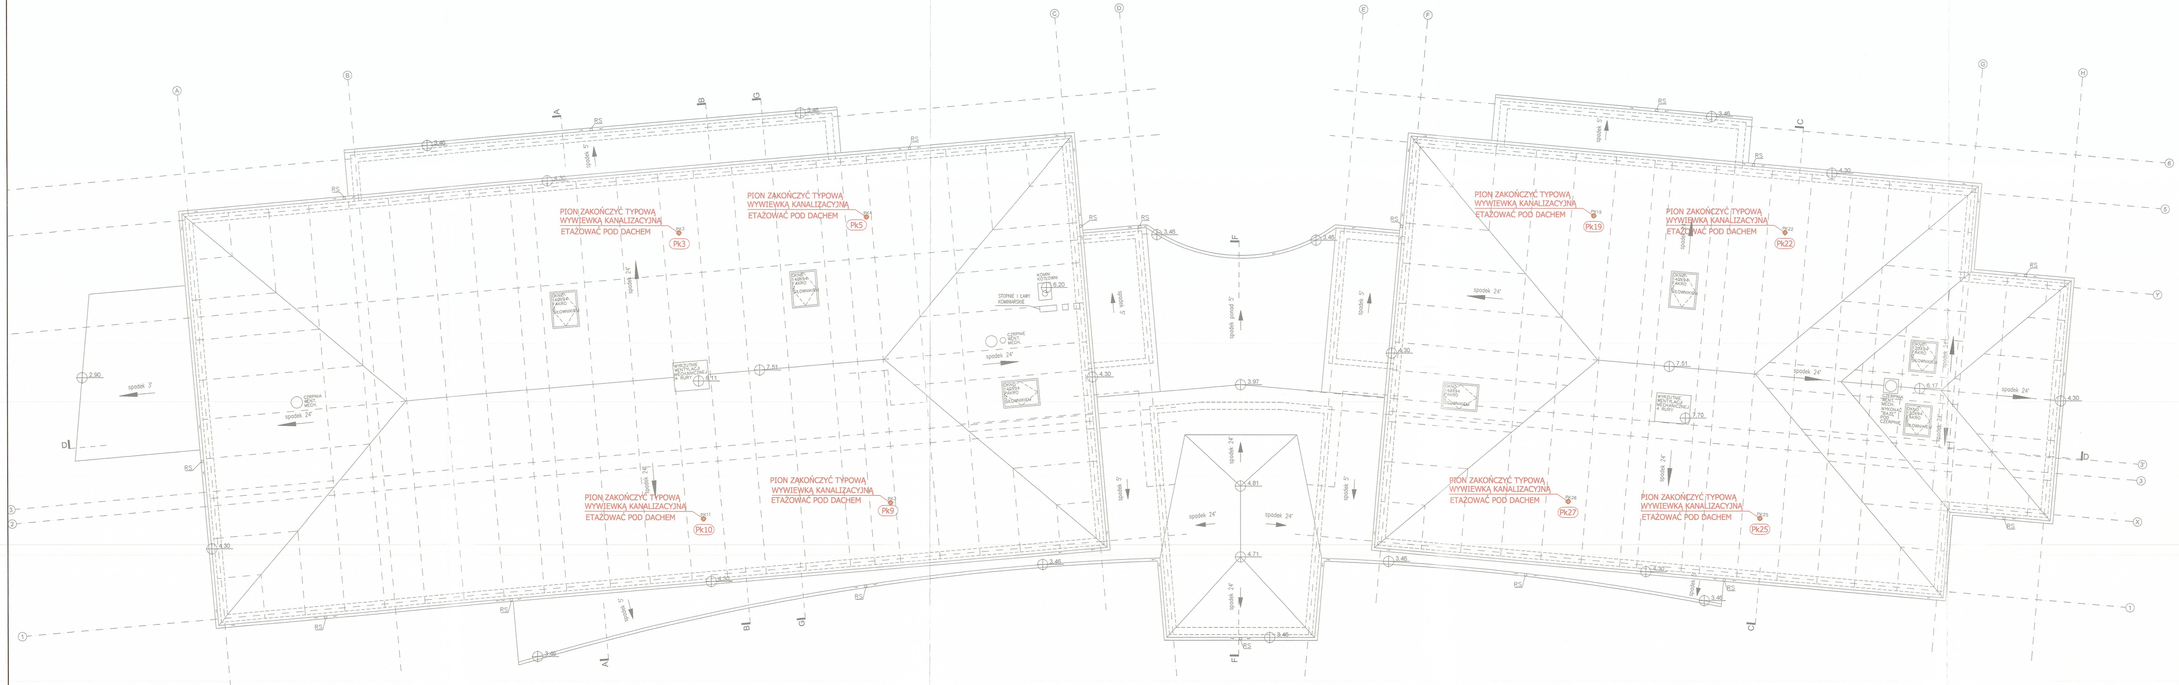

RZUT DACHU z NANIESIONYM UKŁADEM DŹWIGARÓW PONIŻEJ

OZNACZENIA:

Pk15 PION INSTALACJI KANALIZACJI SANITARNEJ

PROJEKTANT
mgr inż. Maciej Kłusek
upr. proj. MAP/0626/PWBS/15
data 02.01.2024

Projekt:
Projekt budowlany zamienny względem ostatecznego pozwolenia na budowę nr 1216.2019 z dnia 02.08.2019r., sprawa nr BGN.6740.W.531.2019, wydanego przez Starostę Wielickiego, dotyczącego budowy domu pomocy społecznej, w zakresie zmiany sposobu użytkowania budynku z domu pomocy społecznej na budynek mieszkalny w ramach programu PFRON p.n. "Samodzielność - Aktywność - Mobilność i Wspomagane Społeczności Mieszkaniowe", zmiany pokoi DPS na zespoły mieszkań użytkowników, zmianę instalacji wod.-kan. w obrębie mieszkań użytkowników, rezygnację z systemu SAP oraz zwiększenia ilości miejsc postojowych na działce.

Lokalizacja inwestycji:
Śledziejowice, działki nr 368/2, 367/6, ~~85~~, ~~368/1~~, ~~370/24~~, ~~370/22~~, ~~370/25~~ obręb 0027 Śledziejowice

Inwestor	Fundacja L'Arche w Śledziejowicach Śledziejowice 336 32-020 Wieliczka
Jednostka projektowa:	Maciej Kłusek VENTLO ul. Juliusza Lea 116 lok.76 30-133 Kraków tel. +48 792 311 491 www.ventlo.pl
autorzy: projektant:	mgr inż. Maciej Kłusek nr. ewid. MAP/0626/PWBS/15
sprawdzający:	mgr inż. Kamil Wcisło nr. ewid. MAP/0322/PWBS/19

branża: Instalacje sanitarne		
faza: PB		
temat rysunku: INSTALACJA WOD.-KAN. - RZUT DACHU		
rewizja: 00	data edycji: 08.2023	skala: 1:100
inf. fazy: PB	nr projektu: 0000	nr rysunku: IS-03